


Załącznik do
Zarządzenia Burmistrza Nr 101/2015
z dnia 25.05.2015r

Poświadczam, że niniejszy plan i materiały geodezyjne i kartograficzne, opracowane zostały zgodnie z obowiązującymi przepisami prawa geodezyjnego i kartograficznego.	
Z up. STAROSTY	

Robert Milewski
Z-ca Naczelnika Wydziału
Geodezji, Kartografii i Nieruchomości
Kierownik PDDGJK

Z up. BURMISTRZA
Winicjusz Sokół
ZASTĘPCA BURMISTRZA

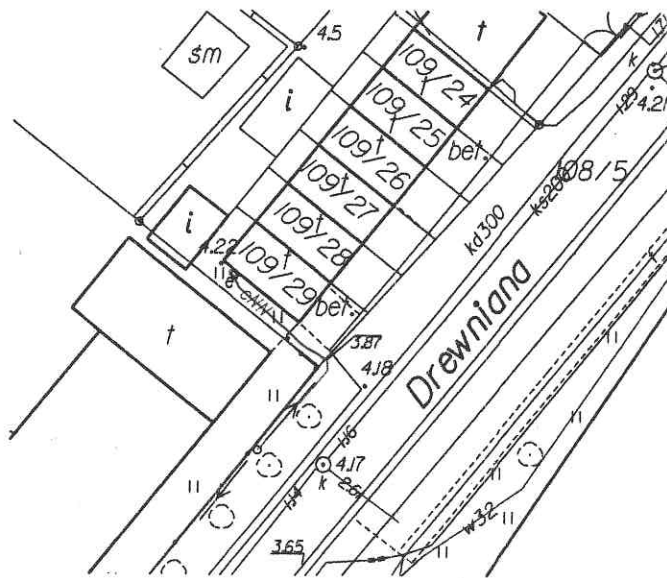

m. Braniewo
obręb 2

MAPA INWENTARYZACJI
POWYKONAWCZEJ

SIECI ENERGETYCZNEJ
skala 1:500

Układ współrzędnych prostokątnych płaskich -2000/7
Układ wysokościowy-Kronsztadt160

Usługi Geodezyjne GEOPOL
mgr inż. Tomasz Bębnarowicz
14-500 Braniewo
Pl. Piłsudskiego 2, pol. 501-505
tel./fax: 014 231 82 35 GSM 604 467 100
NIP 662 021 177 90

Gt.6640/95.2015

GEODEZJA UPRAWNIENY

mgr inż. Tomasz Bębnarowicz
Up. Nr 1833

dz.nr 109/29,108/5

Załącznik do
Zarządzenia Burmistrza Nr 101/2015
z dnia 25.05.2015r